


城陽市平川山道土地区画整理事業
画地出来形確認測量図 S=1:500

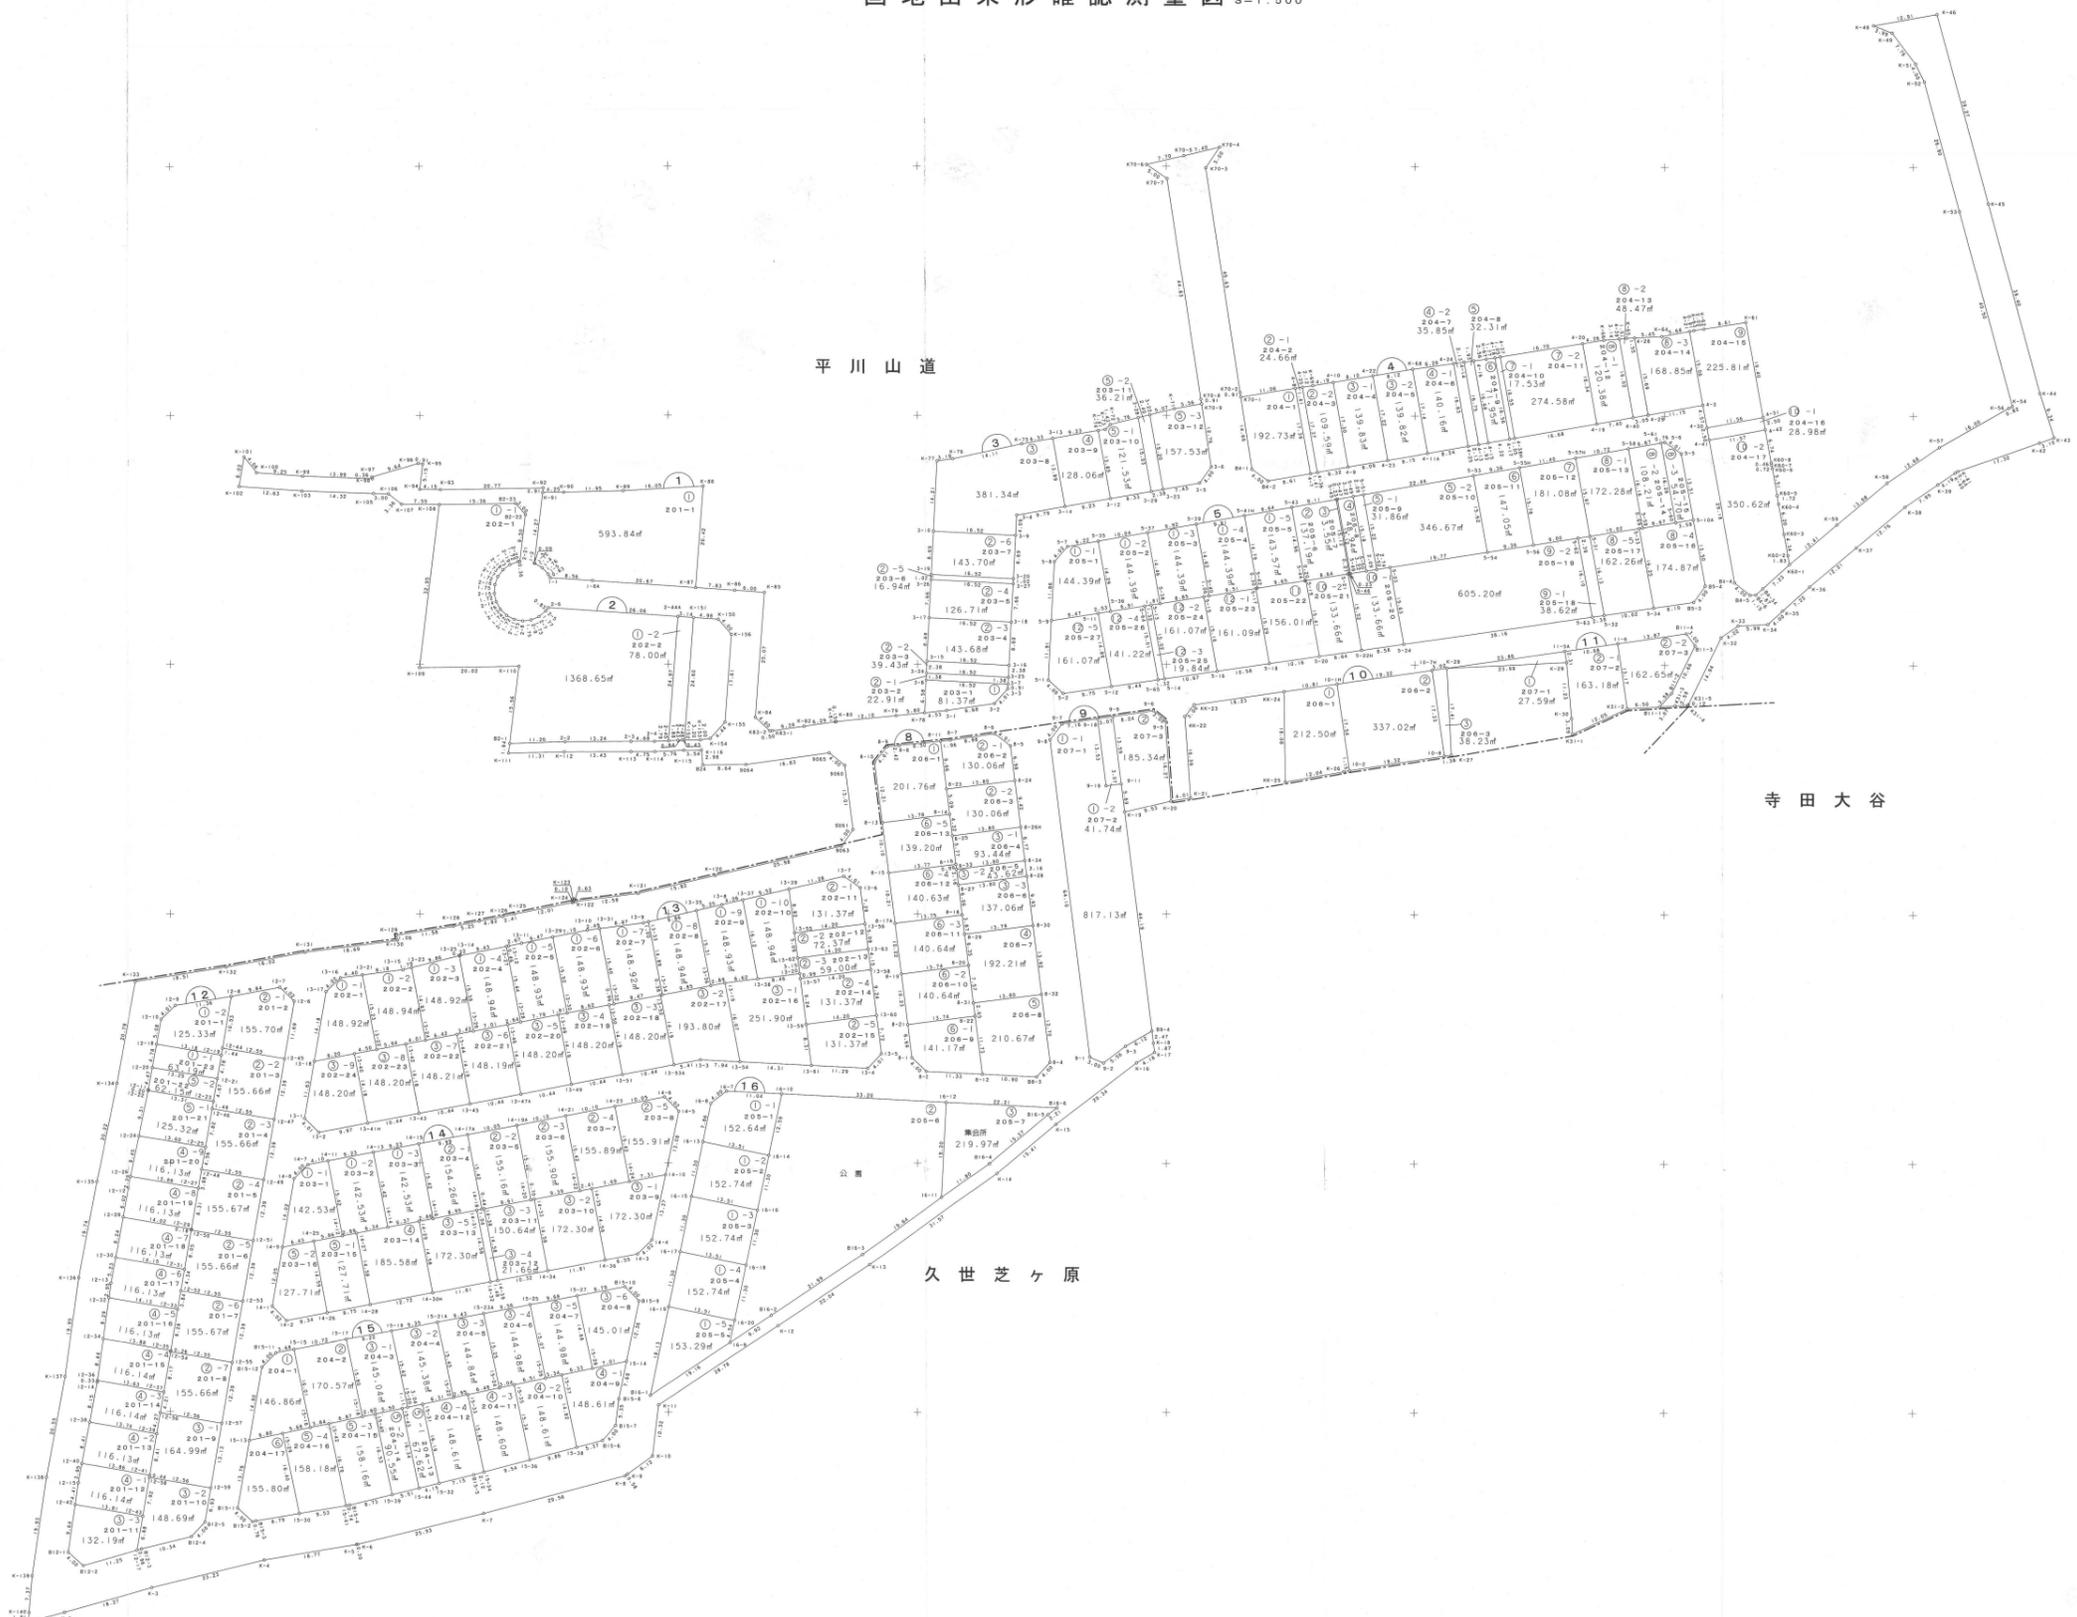

寺田大谷

久世芝ヶ原

凡例	
---	町丁界
①	街区番号
①-1	画地番号
202-1	地番