


宇治都市計画事業 久世荒内・寺田塚本地区土地区画整理事業

出来形図


縮尺 1:500


所在 城陽市久世荒内



街区番号 1

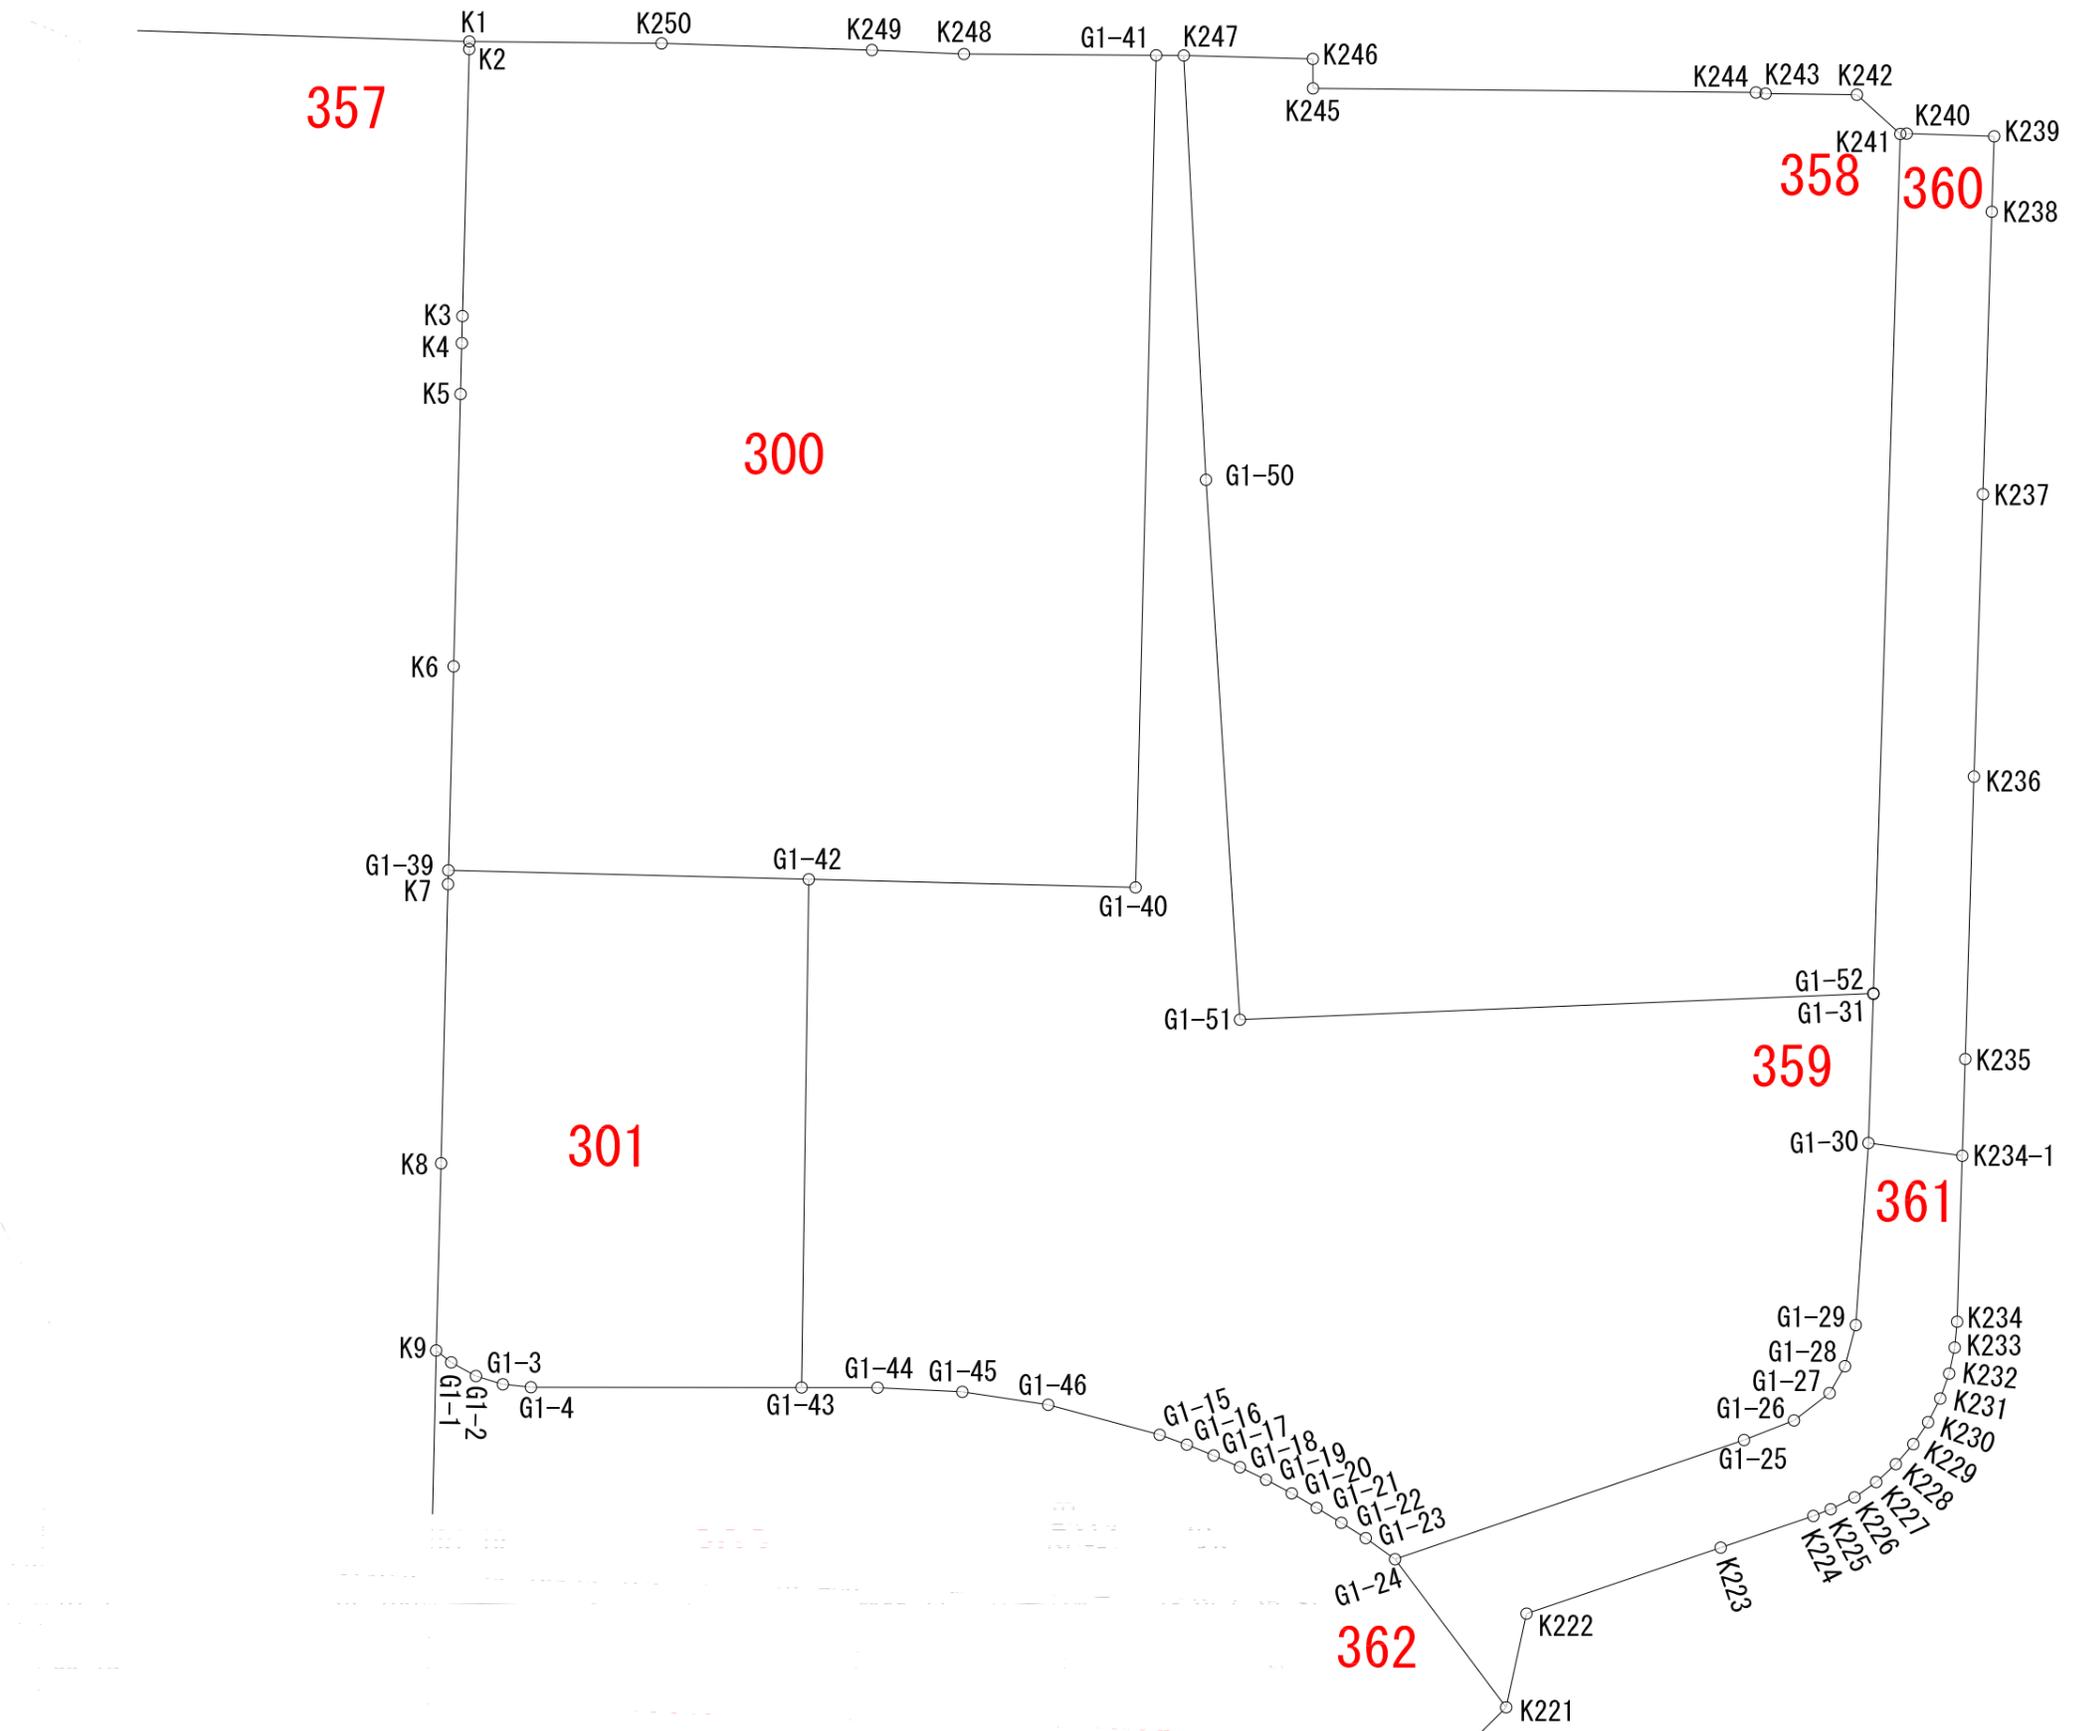



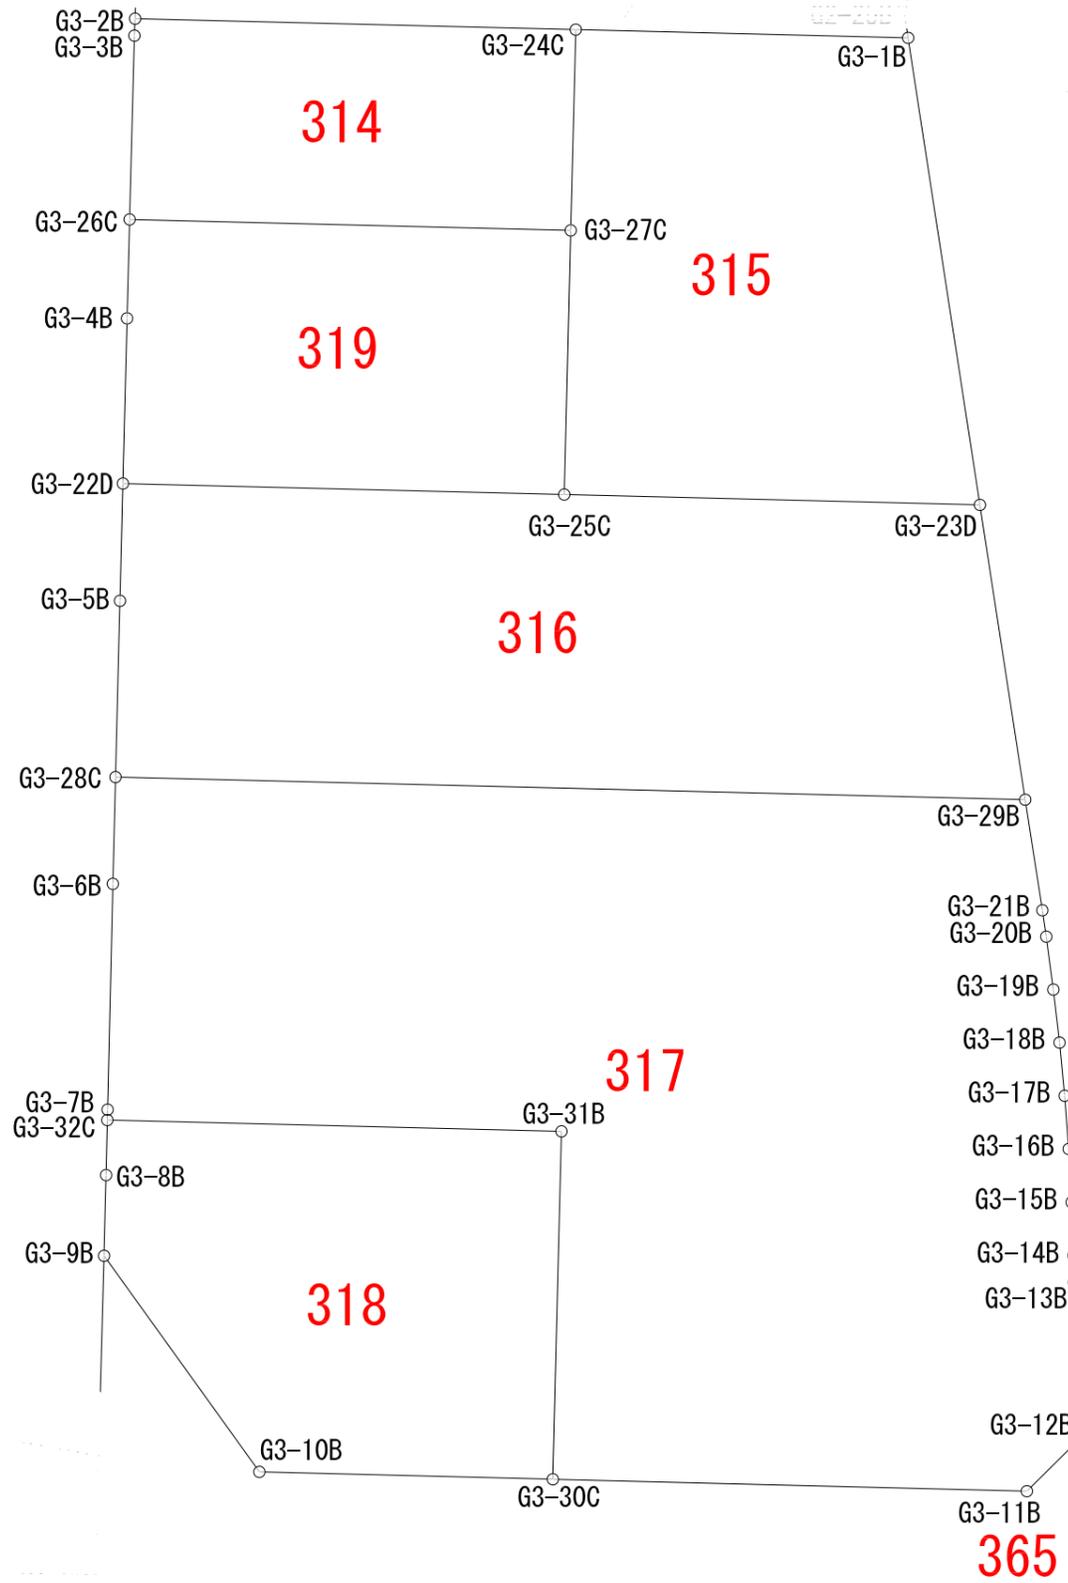

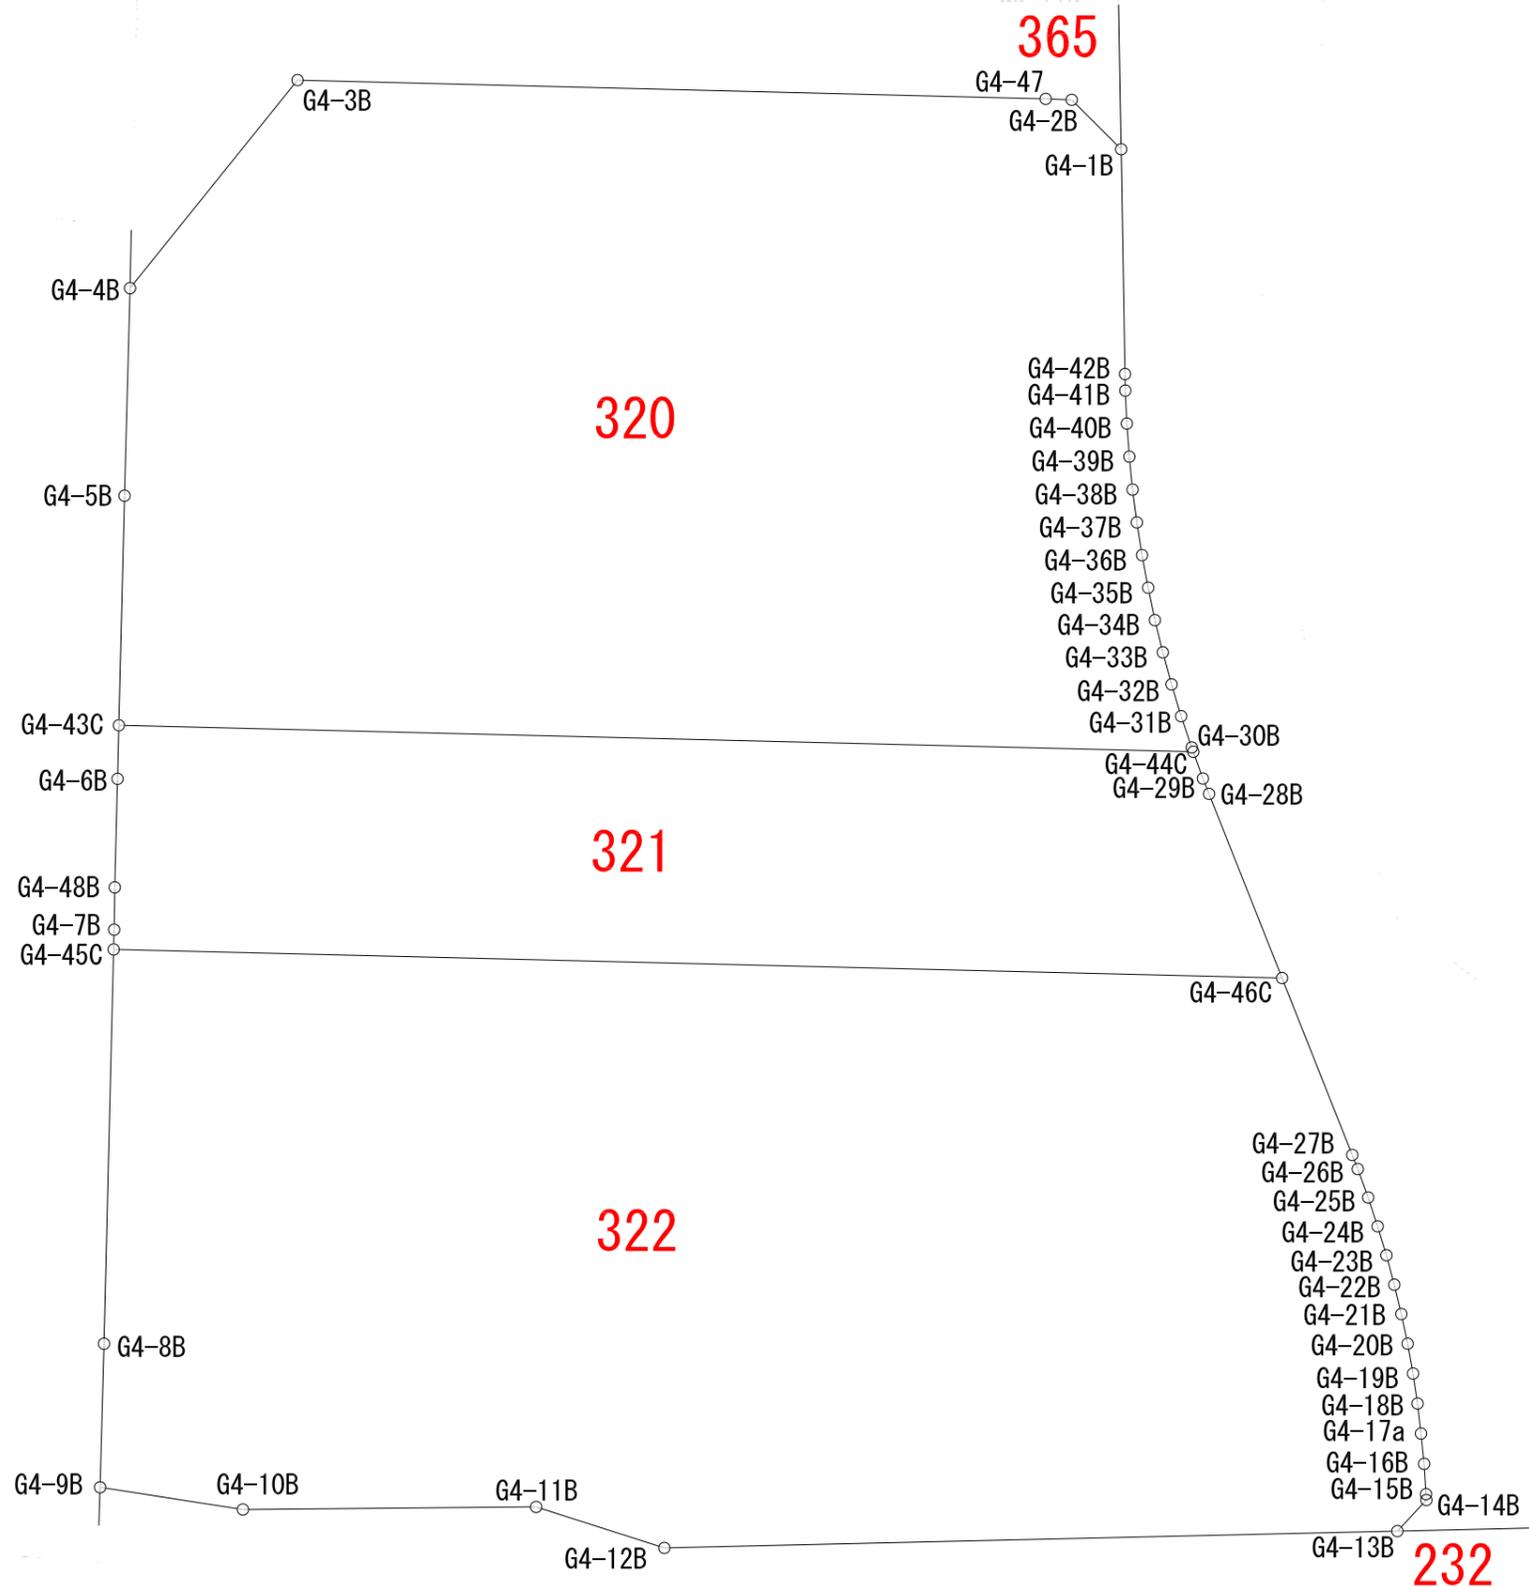

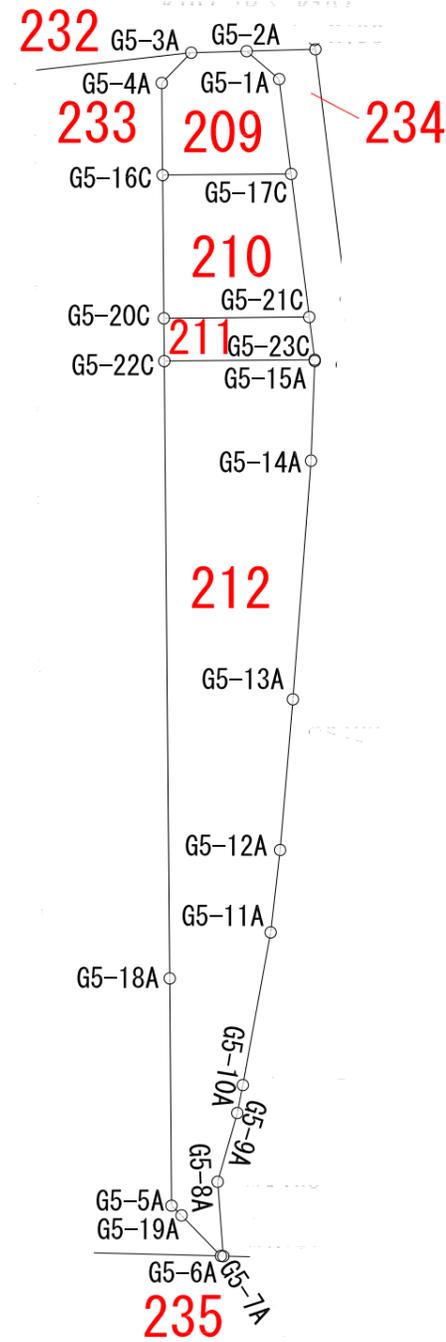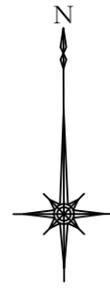


宇治都市計画事業 久世荒内・寺田塚本地区土地区画整理事業


出来形図

縮尺 1:500


所在 城陽市寺田塚本

街区番号 6

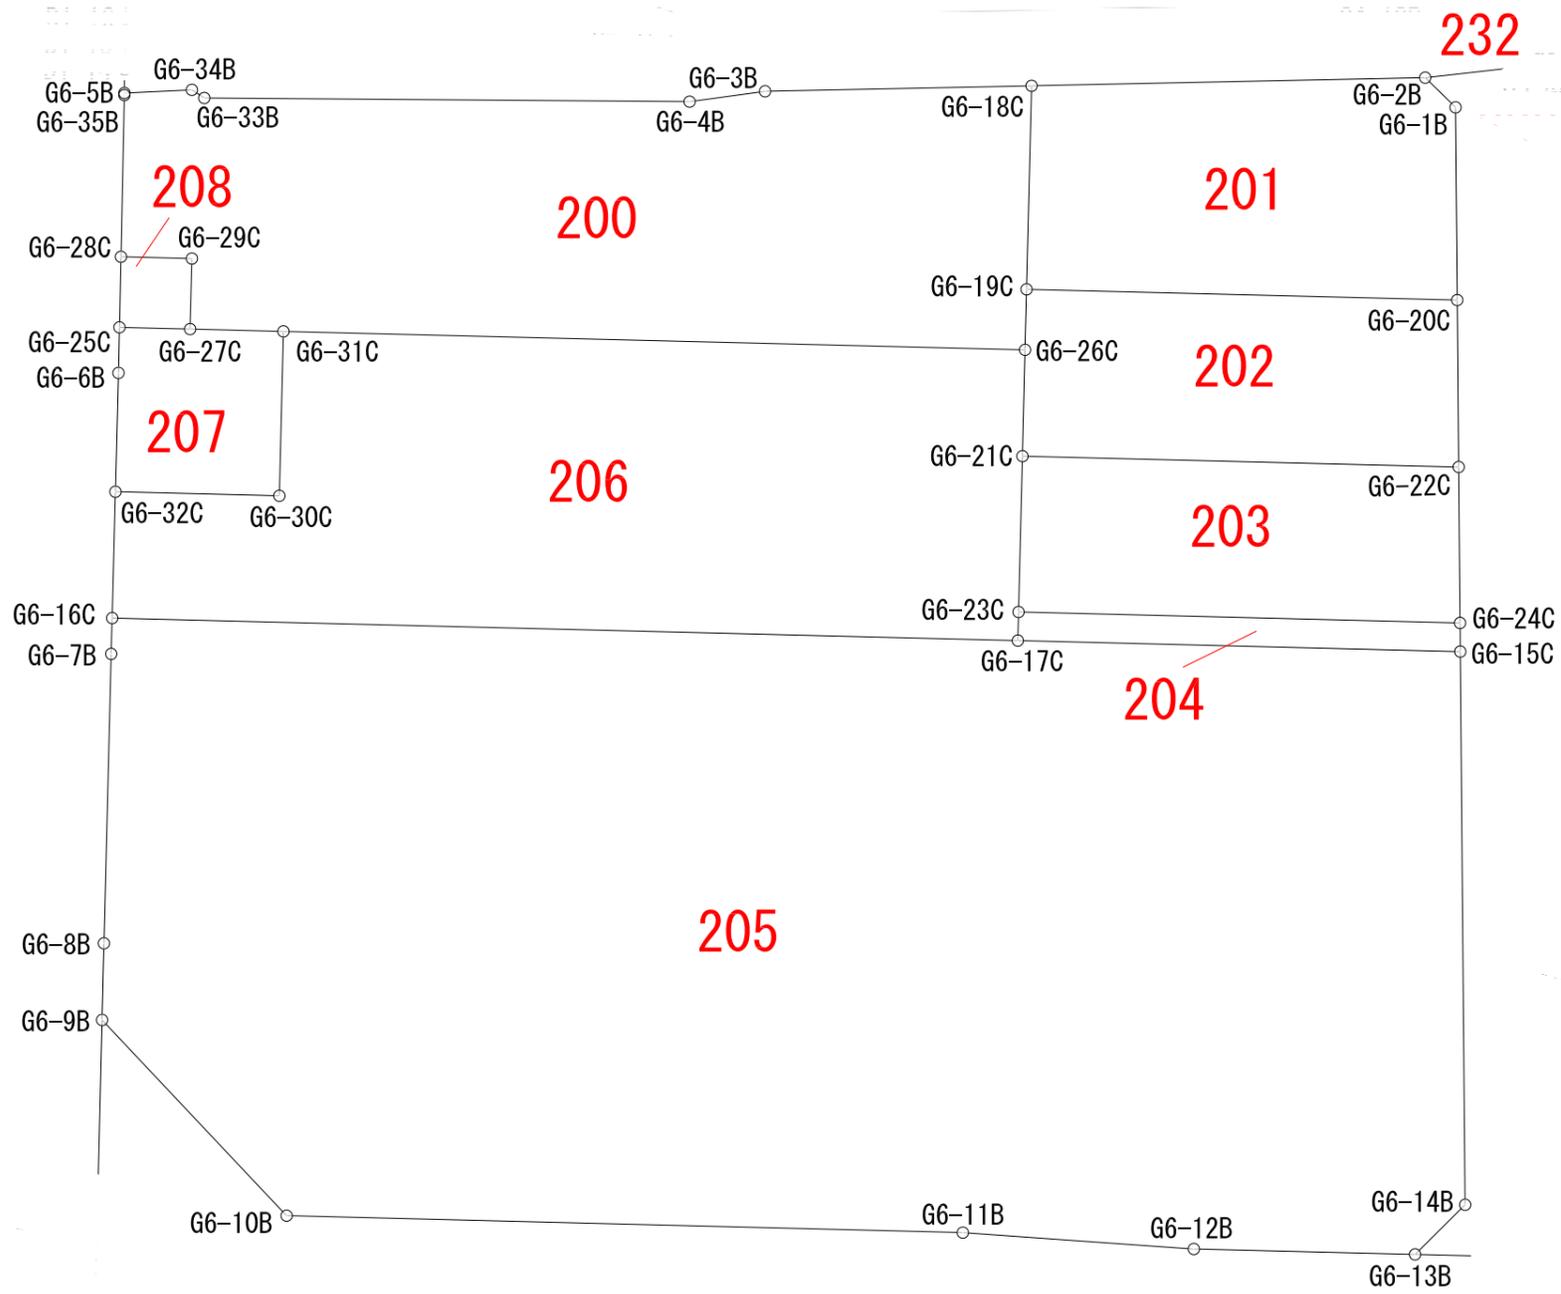

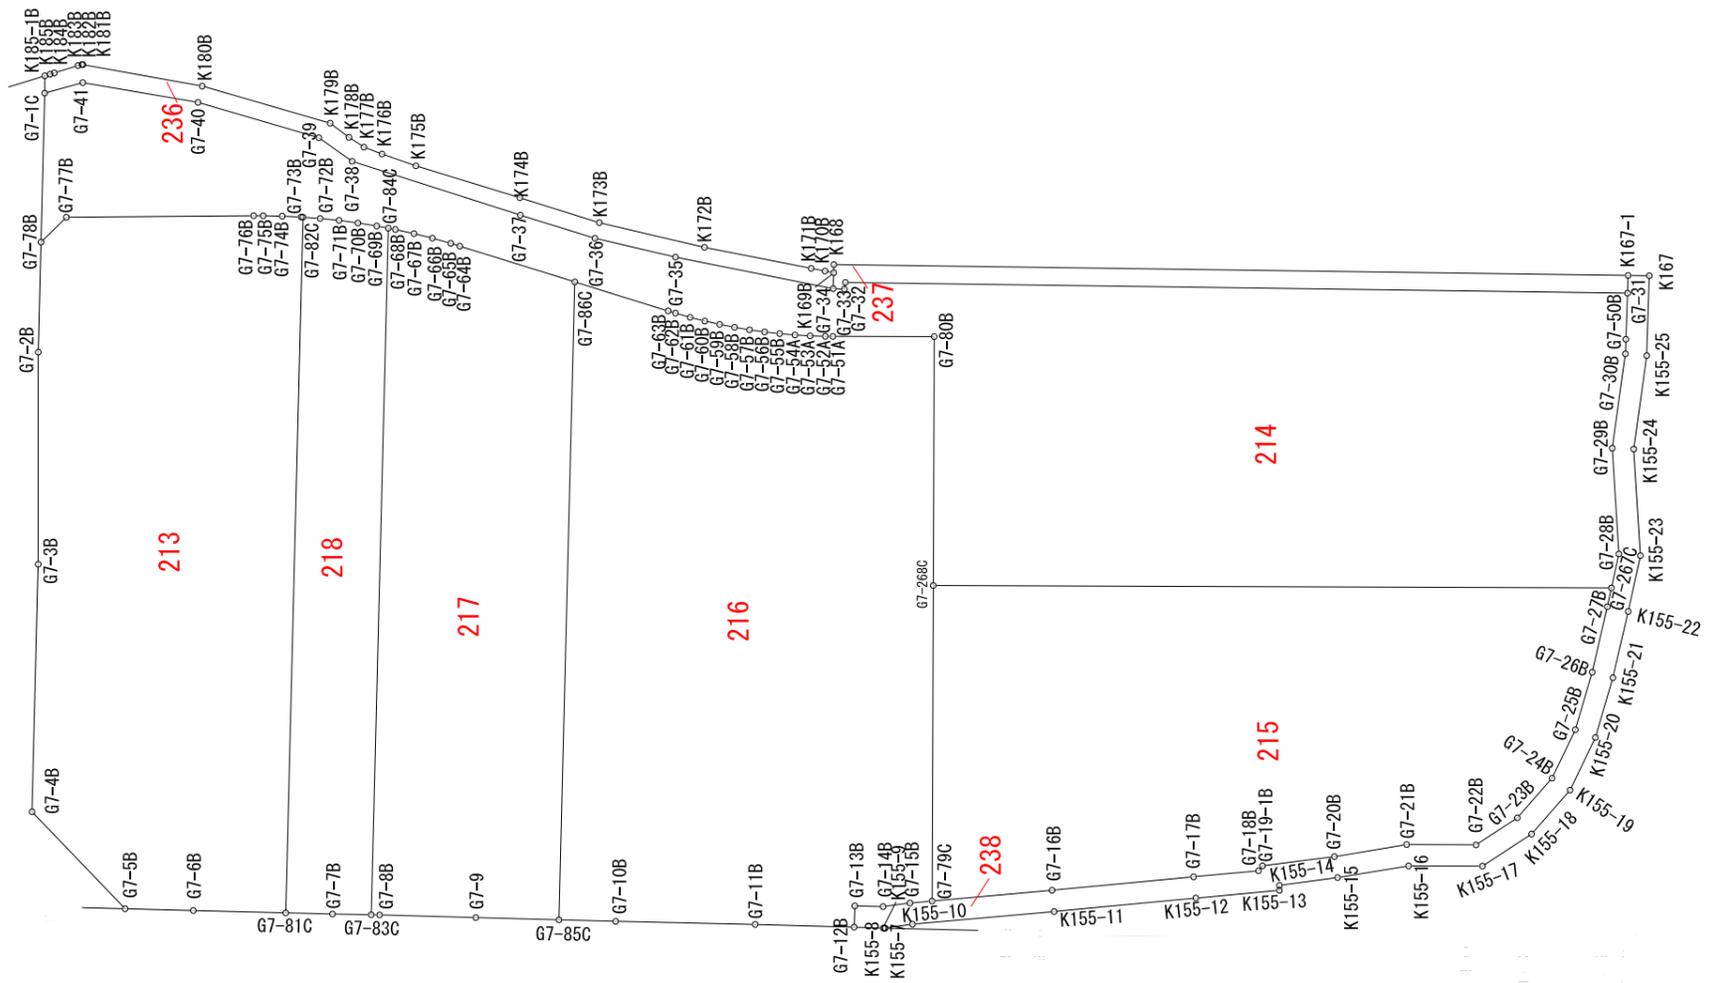



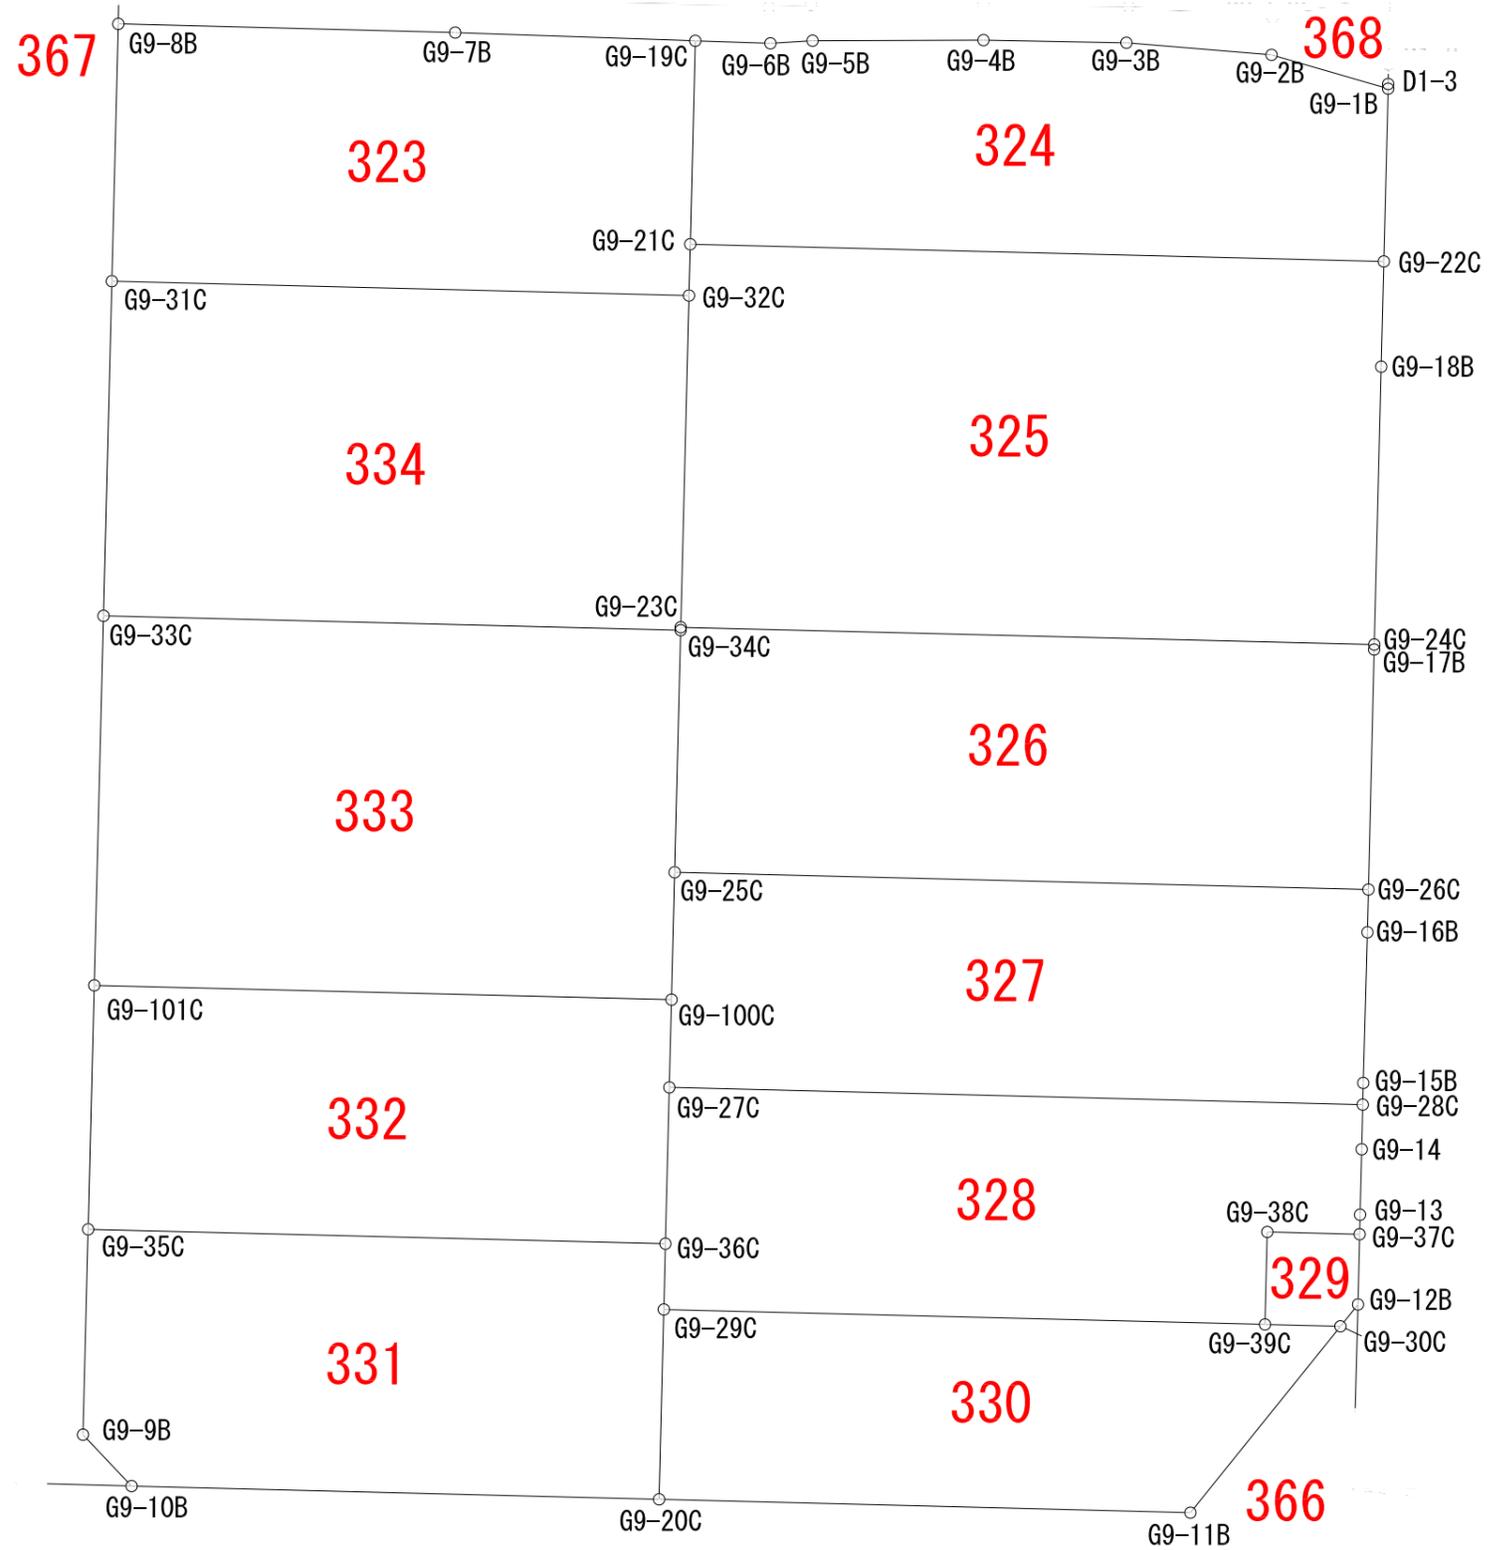

宇治都市計画事業 久世荒内・寺田塚本地区土地区画整理事業

出来形図

縮尺 1:500

所在 城陽市久世荒内

街区番号 10

